Ebene 1

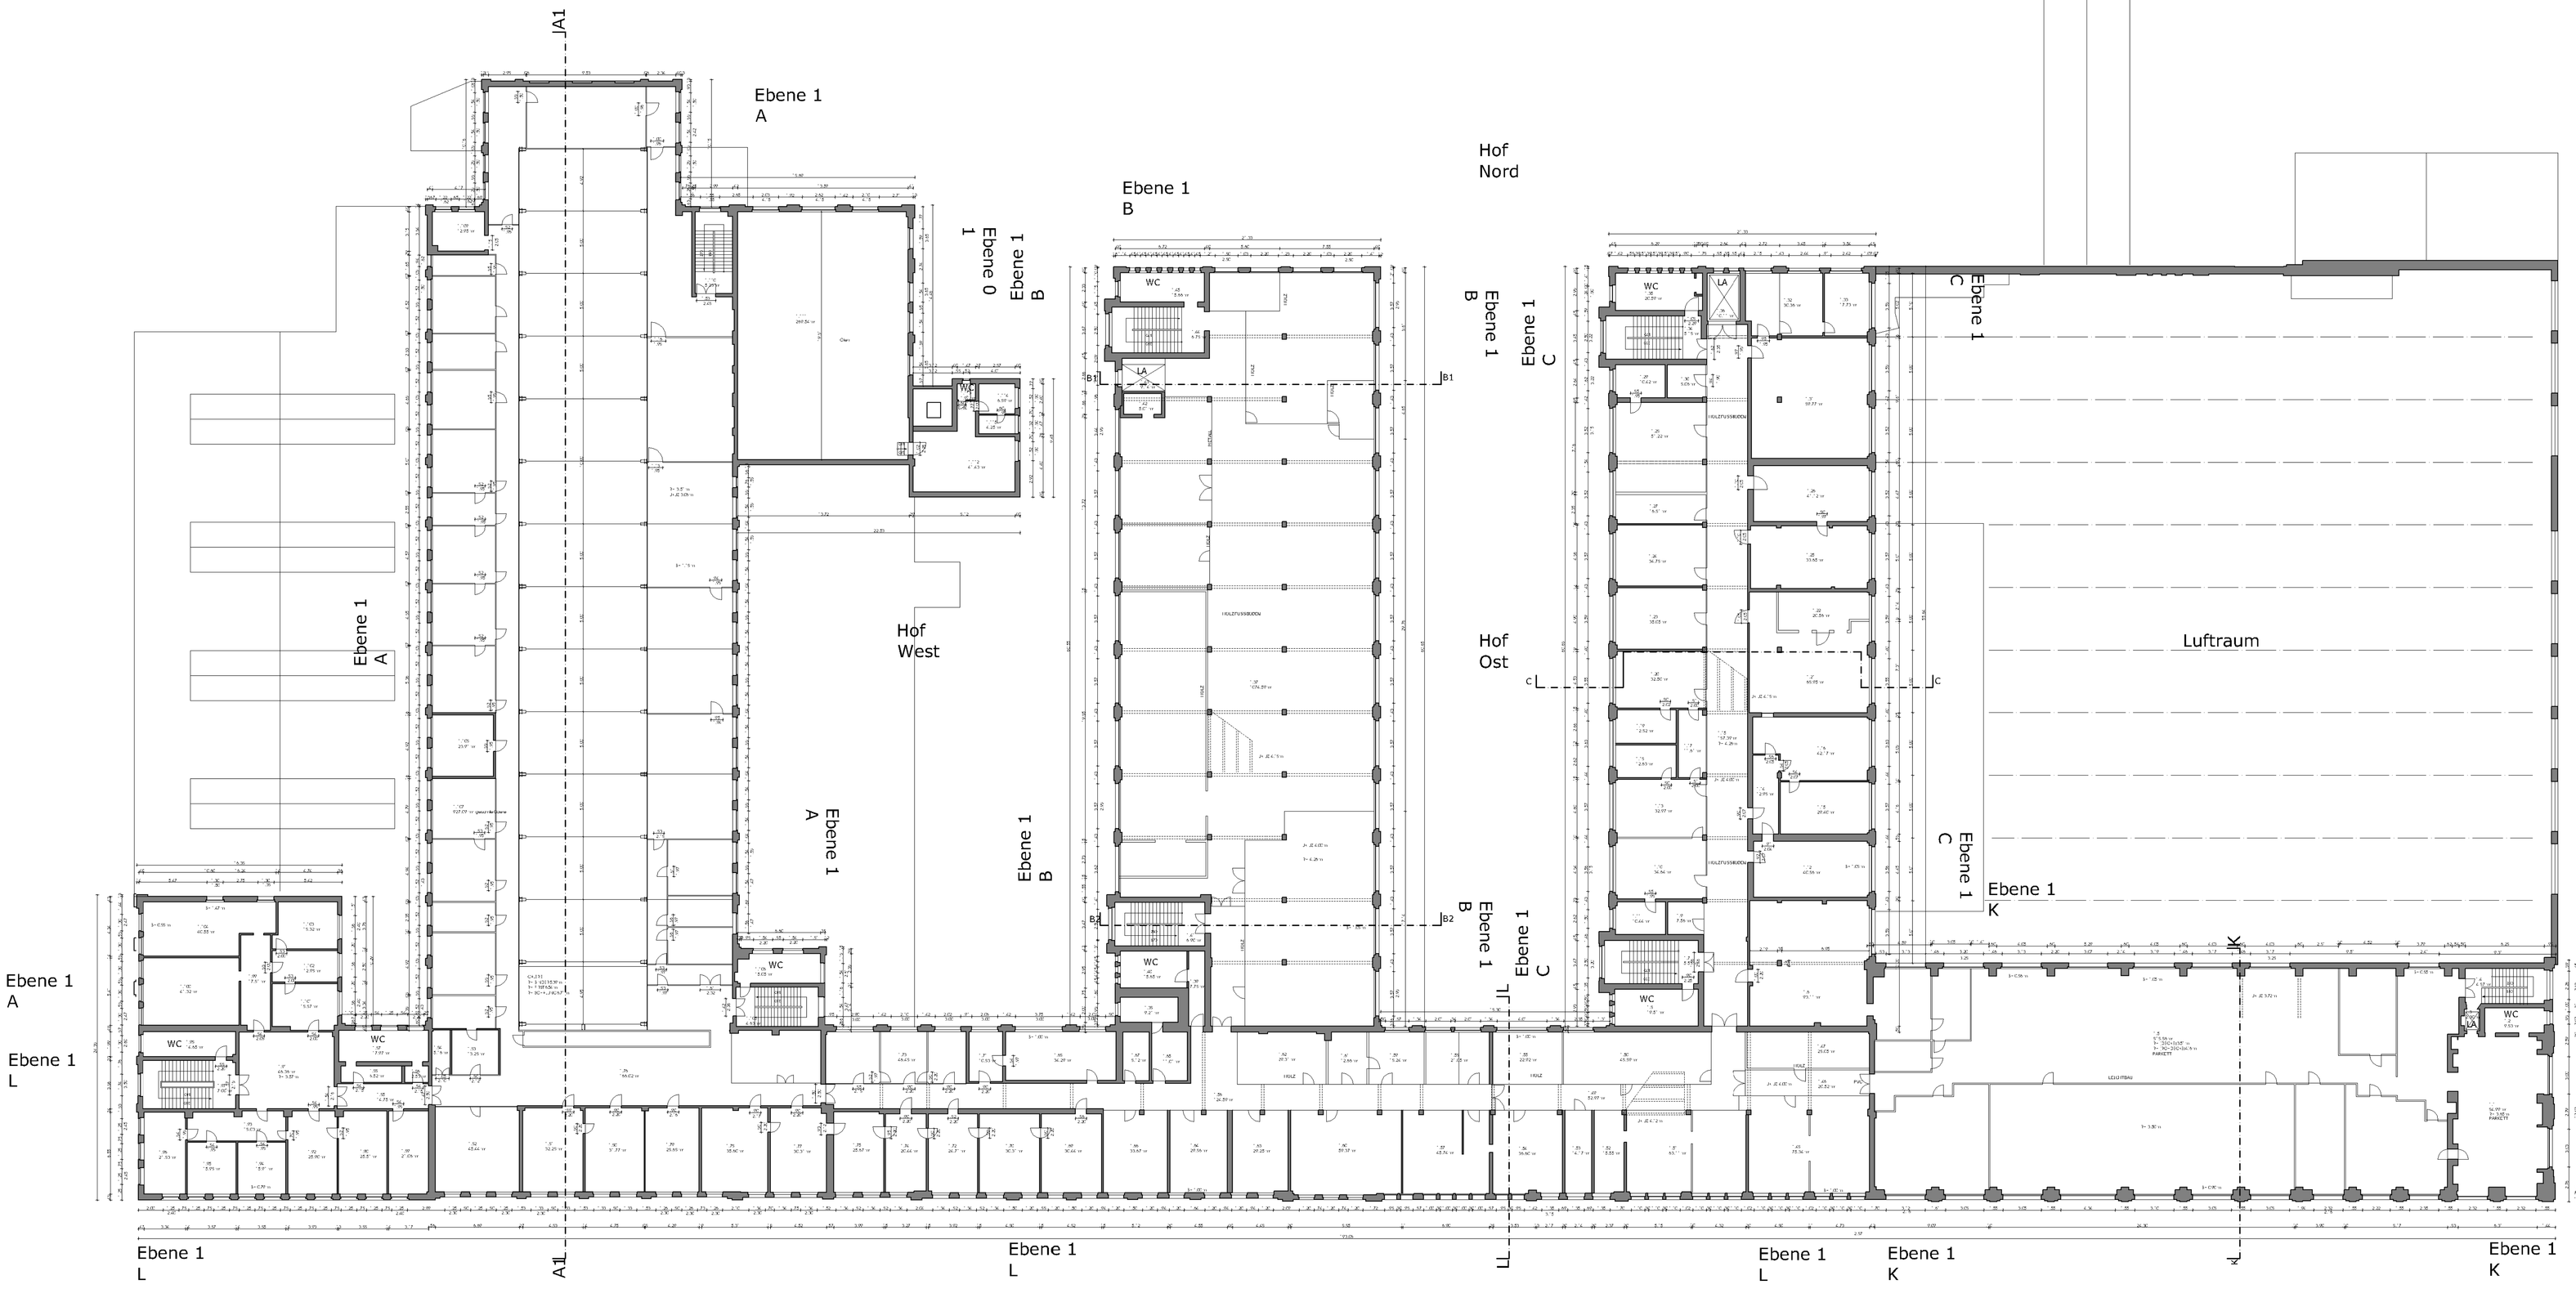

HINWEIS!
ALLE MASSE SIND VOM AUFTRAGNEHMER AN ORT UND STELLE EIGENVERANTWORTLICH ZU PRÜFEN. UNSTIMMIGKEITEN SIND DER BAULEITUNG SOFORT MITZUTEILEN.
ALLE ANGABEN ZU HEIZUNG, SANITÄR, ELEKTRO-TRAKKONIK, STARKSTROM U.S.W. UNTER VORBEHALT BIS ZUR VORHANDENE PLÄNE DER FACHINGENIEURE DER JEWEILIGEN AUFTRAGNEHMER UNTERNEHMEN.
DIE PLANDARSTELLUNGEN ERSETZEN NICHT DIE VERTRAGLICH VEREINBARTE VOM AUFTRAGNEHMER ZU ERBRINGENDE WERKPLANUNG.

LEGENDE

- Bauteil geplant
- Bauwerk vorh.
- Bauteil Abbruch
- Mauerwerk
- Beton bewehrt
- Mauerwerk geplant
- Beton bewehrt geplant
- Trockenbau
- Trockenbau geplant
- KMW/ WUG-040
- Wärmedämmstoff
- I1 Installationsschacht
- Fertigboden Im Grundriß - OKF
- Rohboden Im Grundriß - OKF
- Fertigboden Im Schnitt - OKF
- Rohboden Im Schnitt - OKF
- Schmutzwasser
- Regenwasser
- Mischwasser
- Leitung vorh.
- Leitung zu beseitigen
- Grenzlinie

DIE BRÜSTUNGSHÖHEN DER FENSTER BEDARF SCHAFFEN FERTIGBODEN
DIE STURZHÖHEN DER TÜREN BEDARF SCHAFFEN FERTIGBODEN

NR.	ÄNDERUNGEN	DATUM	ZEICHEN

BESTANDSPLAN

K.O.P. KLINGE OTTO PLANUNG GMBH
FERDINAND-RHODE-STR. 12 04107 LEIPZIG
TELEFON 0341-14 99 00 88 FAX 14 99 00 89 KOP!

BAUHERR: Pittlerstrasse Entwicklungsgesellschaft mbH

PROJEKT: Pittlerwerke
Pittlerstrasse 35, 04159 Leipzig

PHASE: BESTANDSAUFNAHME

BESTANDSPLAN EBENE 1

GEZEICHNET:	R. Ruethschilling	DATUM:	30.09.2013
GEPRÜFT:		GEÄNDERT:	
BAUHERR:			
ZEICHNUNG:	PROJEKT-NR.	MAßSTAB:	PLAN-NR.:
	PEG 1231	1: 200	B4.0.0

D:\Bauten\Projekte\Projekte 2012\1231 PEG\Zeichnungen\Grundrisse\ Ebene 1 KOP\Ebene 1.dwg